


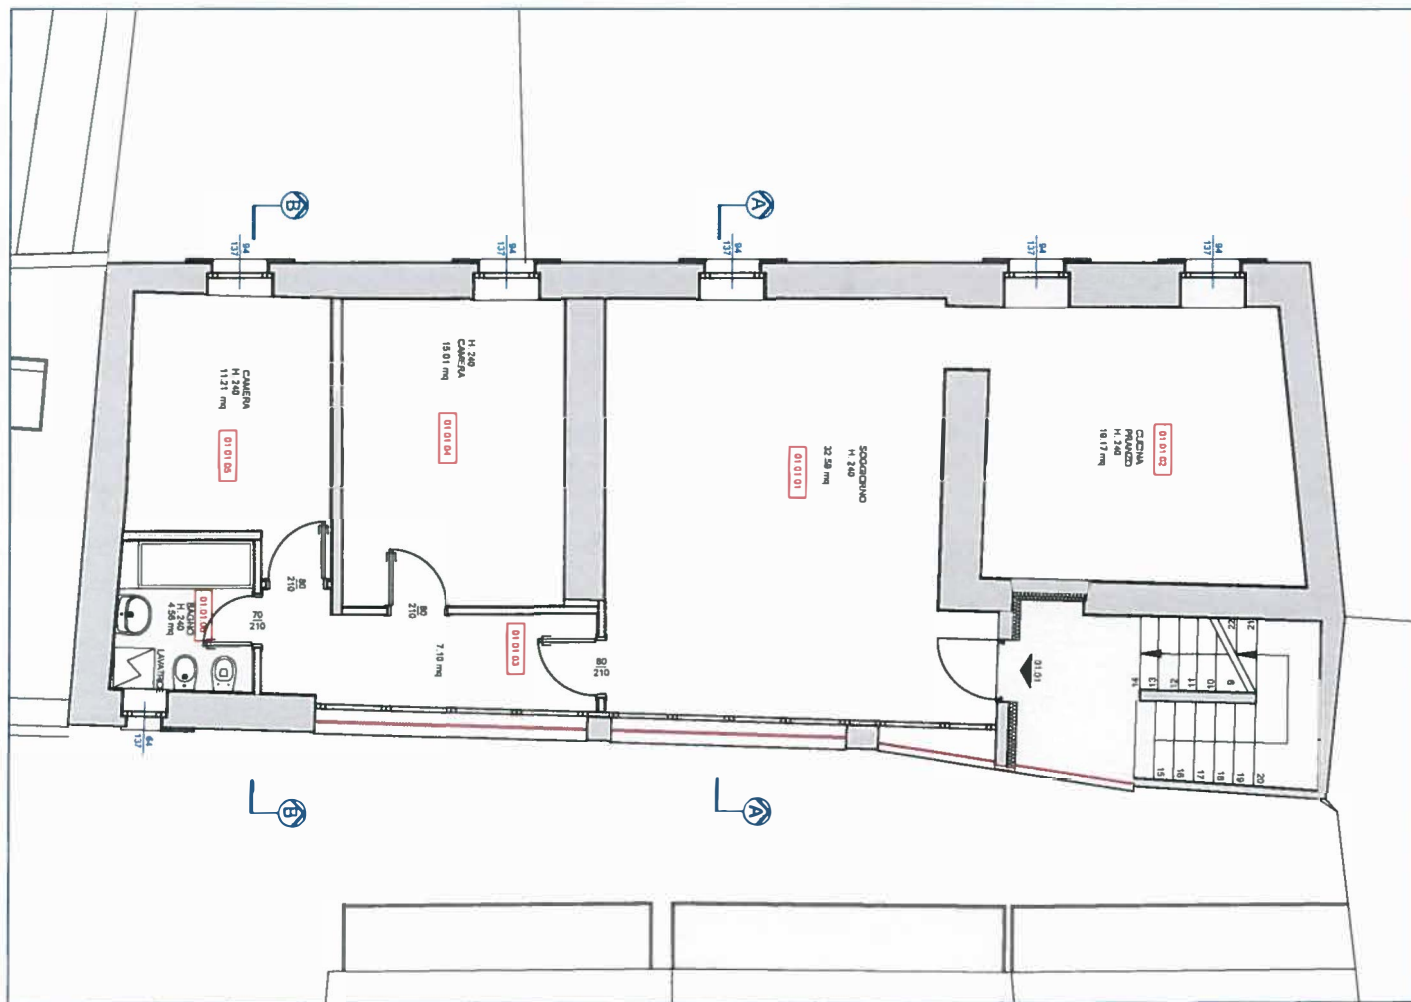

IG090055MORBIO AB 002 - ARCHITETTONICO PIANO PRIMO

COMUNE DI MORBIO INFERIORE INTERVENTO DI RISTRUTTURAZIONE EDIFICIO RESIDENZIALE	
TAVOLA: AB 002	SCALA: 1:50
OGGETTO: ARCHITETTONICO PIANO PRIMO	
EMESSA il: 10.10.2010	
TAVOLE CORRELATE:	REFERIMENTI UFFICIO TECNICO
PROGETTO AS BUILT	
AGGIORNAMENTI 01. 02. 03. 04. 05. 06. 07. 08. 09. 10.	