PROSPETTO VERSO CORTE MAPPALE 106

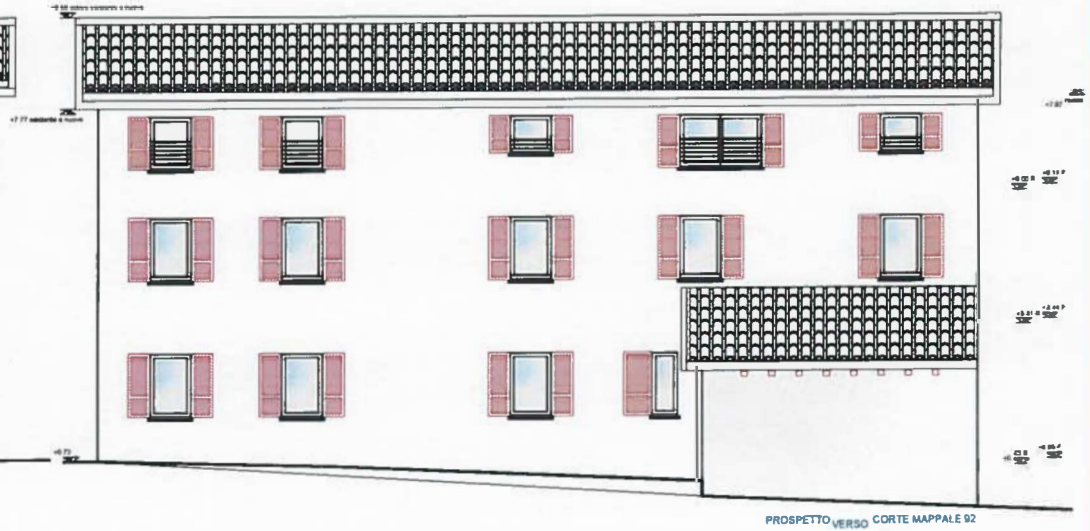

PROSPETTO VERSO CORTE MAPPALE 92

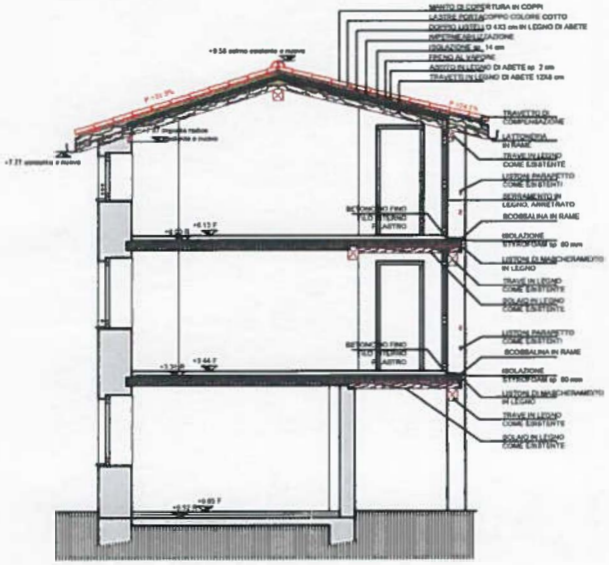

SEZIONE A-A

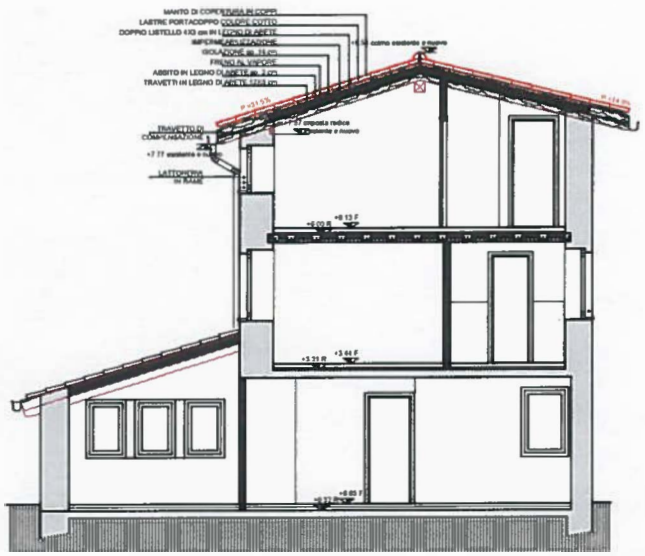

SEZIONE B-B

IG090055MORBIO

AB 004 - ARCHITETTONICO PROSPETTI E SEZIONI

DI MORBIO INFERIORE

TO DI RISTRUTTURAZIONE MAPPALE 102

RESIDENZIALE

AB 004 SCALA 1:50

ARCHITETTONICO PROSPETTI E SEZIONI

EMESSA 4 10 10 2010

TAVOLE COORDINATE. RIFERIMENTI UFFICIO TECNICO

PROGETTO AS BUILT

AGGIORNAMENTI

01
02
03
04
05
06
07
08
09
10

DISEGNATO DA: BBE

CONTROLLATO DA: CAA